


RITNINGEN ÄR TOLKAD FRÅN OLIKA  
KARTUNDERLAG OCH INNEHÅLLER DÄRFÖR  
OSÄKERHETER VAD GÄLLER GRÄNSER OCH  
HUSLAGEN

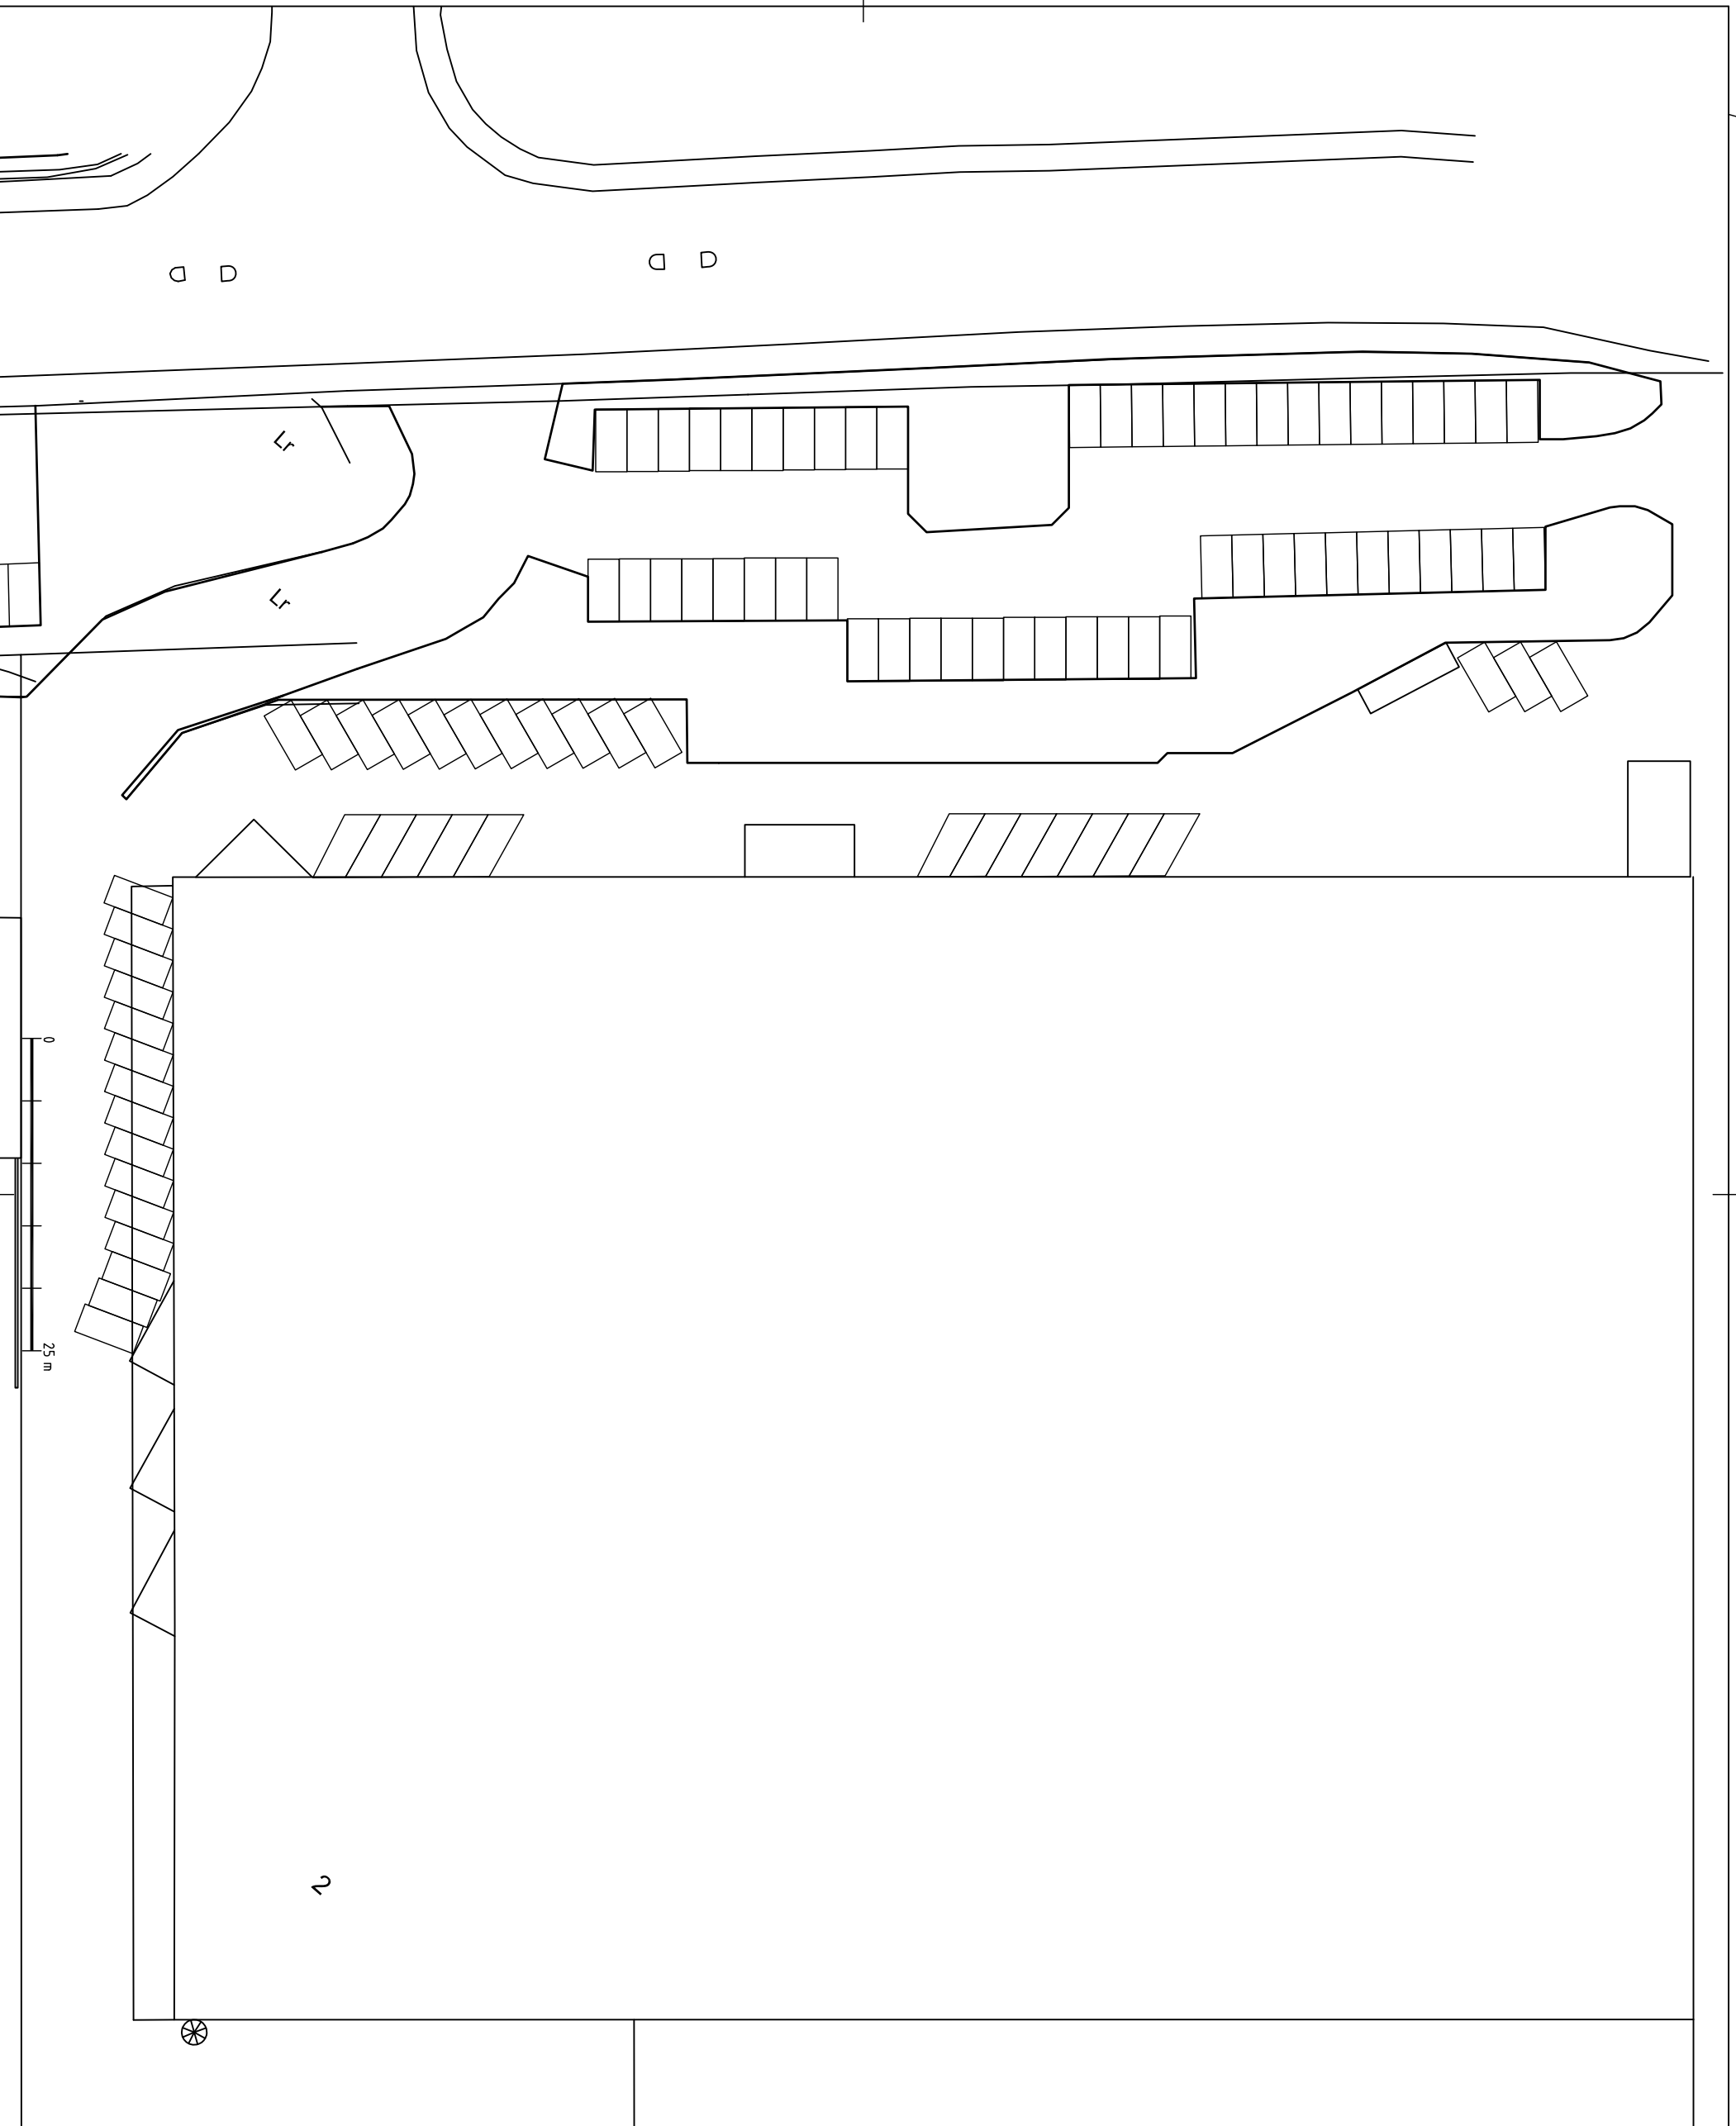

PRELIMINÄRHANDLING  
20150226

RELATIONSHANDLING

ARKITEKTGRUPPEN  
**GKAZZ** 

www.gkazz.se 08-514 716 90

ÖFFERLEDARE: STAFFAN TÖRNBERG  
STAFFAN TÖRNBERG S TÖRNBERG

DATUM: 2014-12-15  
STAFFAN TÖRNBERG

SKEBO 2, LUNDA

SITUATIONSPLAN  
SKALA: A3 1:500 A300-1