



FÖRKLARINGAR :
MÅTT I MILLIMETER OM EJ ANNAT ANGES.

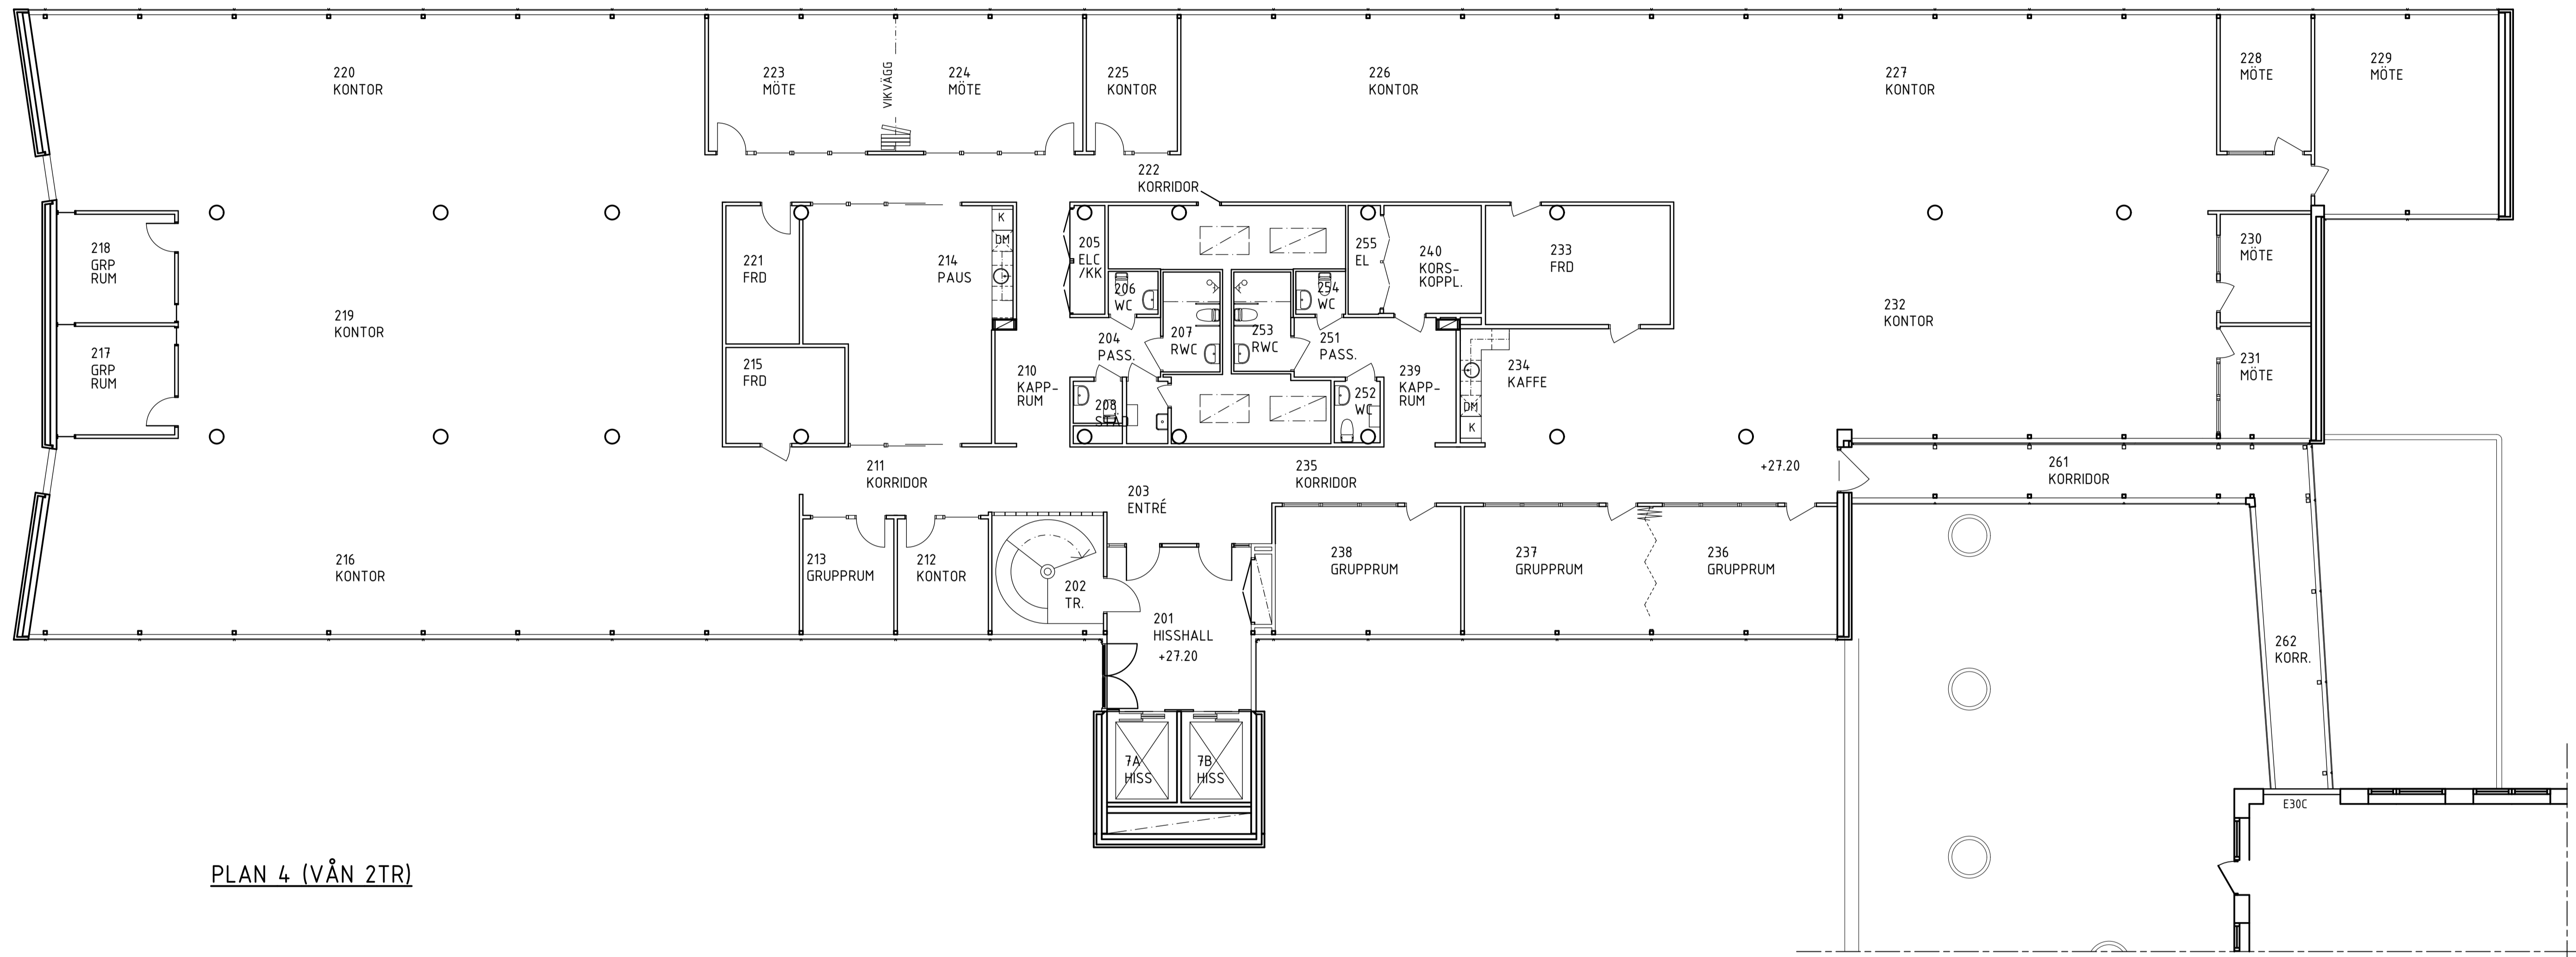

PLAN 4 (VÅN 2TR)

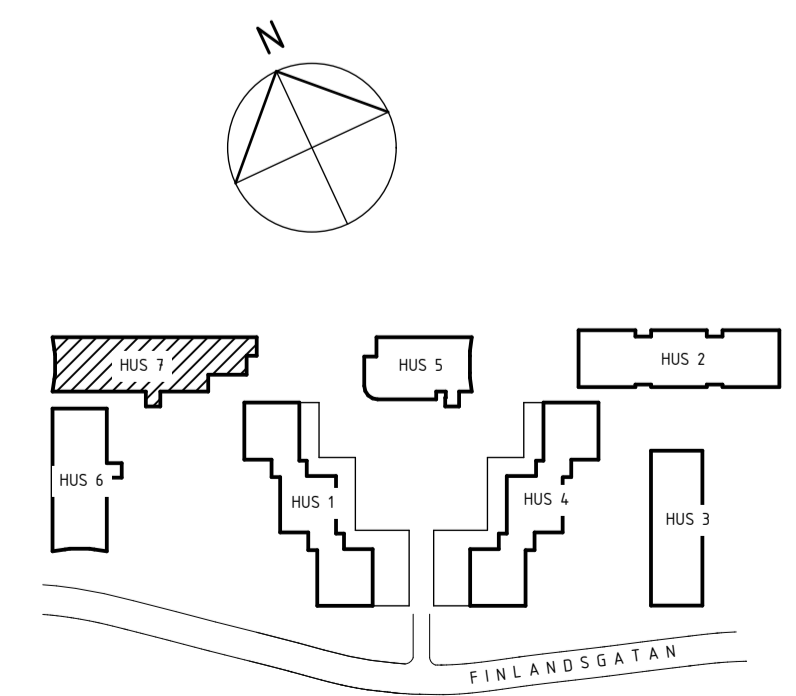

0 1 5 10m

BET	ANT	ÄNDRING AVSER	DATUM	SIGN
RELATIONSHANDLING				
		FastPartner AB Sturegatan 38 Vxl 08 402 34 60	Box 55625 102 14 Stockholm Fax 08 402 34 61	
Lokalkontor: Finlandsgatan 62 164 74 Kista				
Ekenäs 1, Finlandsgatan 38 AKALLA, STOCKHOLM				
RA	BLACK MOUNTAIN AB	08 6430065	info@bmsg.se	
K				
V				
E				
M				
Sp				
LUPPDRAG NR	SH	RITAD AV	HANDLÄGGARE	
DATUM	ANSVARIG	SH		
2017 04 03		STEFAN HAGLUND		
HUS 7 - GLASHUSET PLAN 4 (VÅN 2TR)				
SKALA	A1 1:100 A3 1:200	NUMMER	RA-40.1-74 -	