

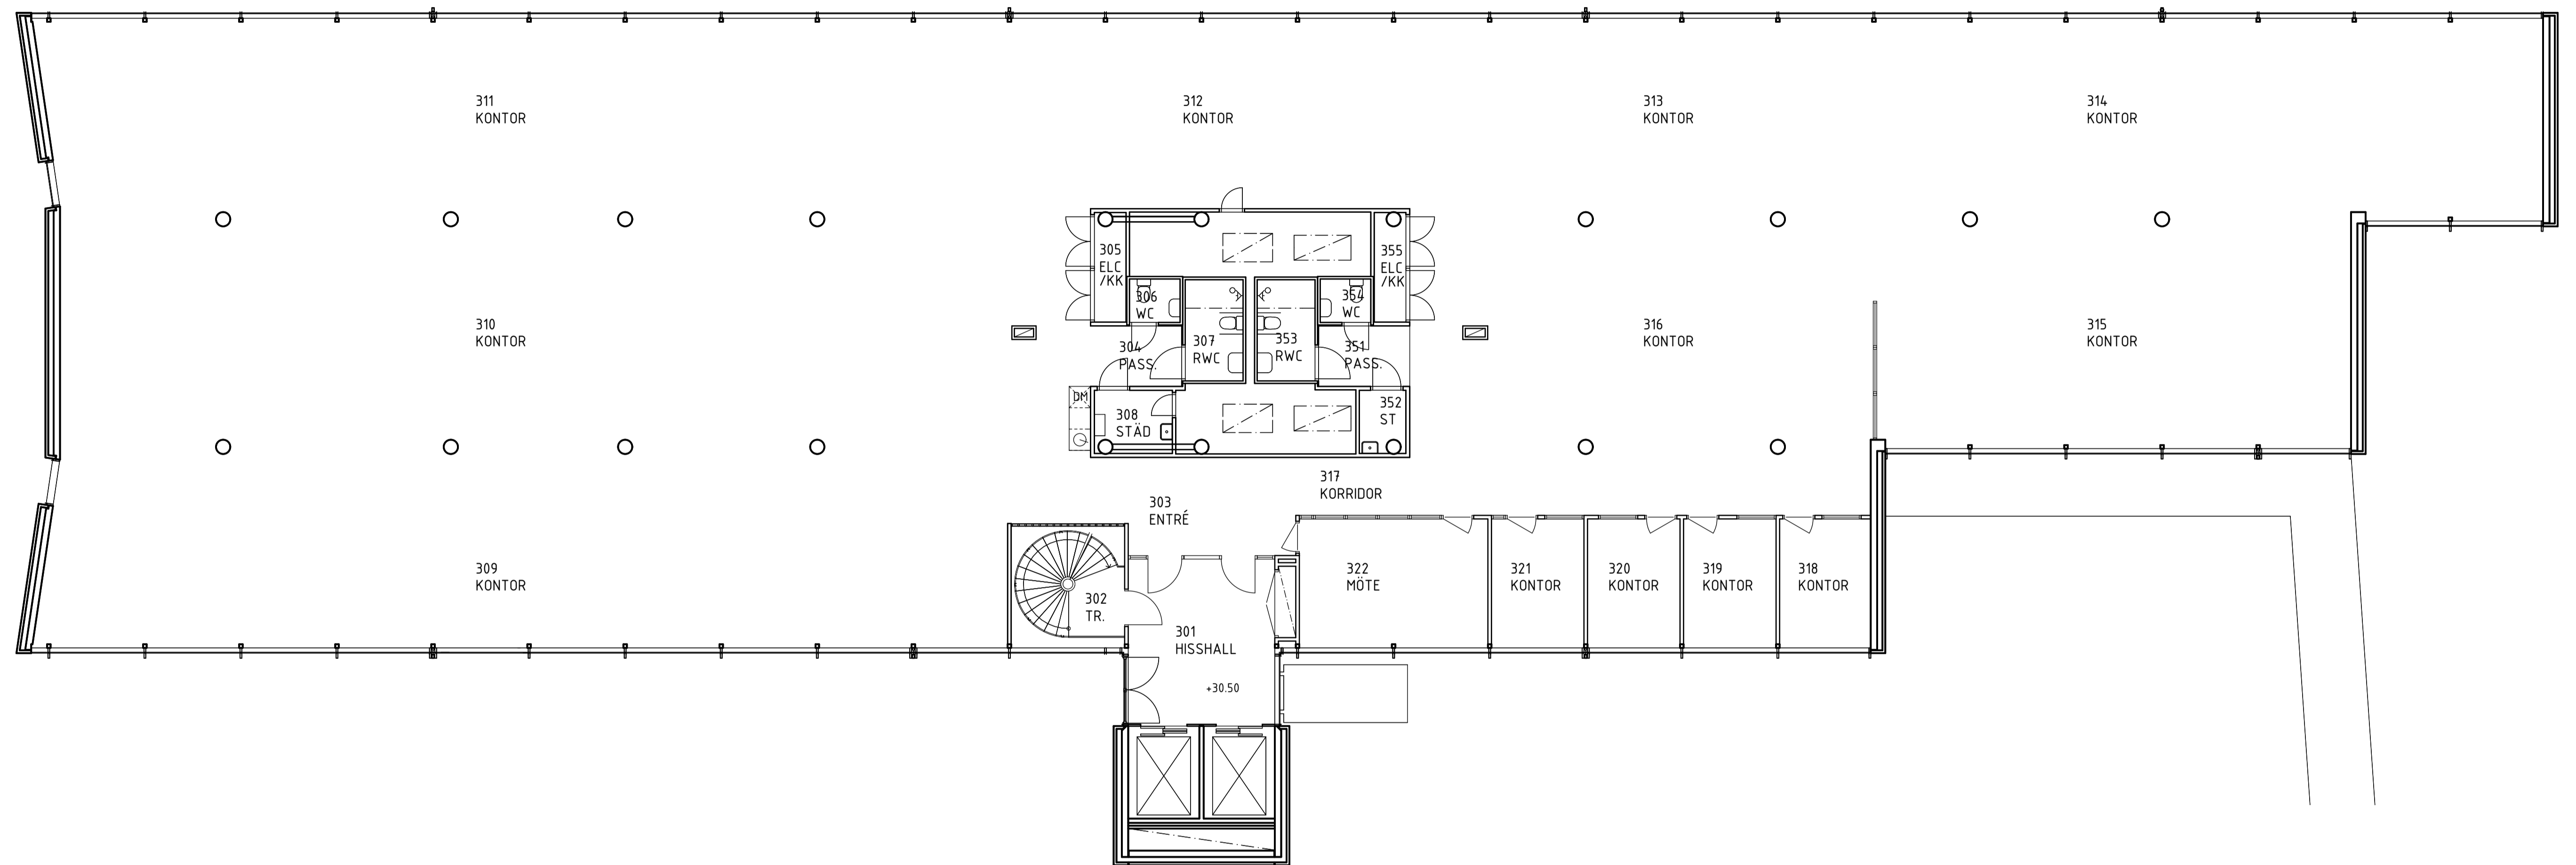


FÖRKLARINGAR :
MÅTT I MILLIMETER OM EJ ANNAT ANGES.

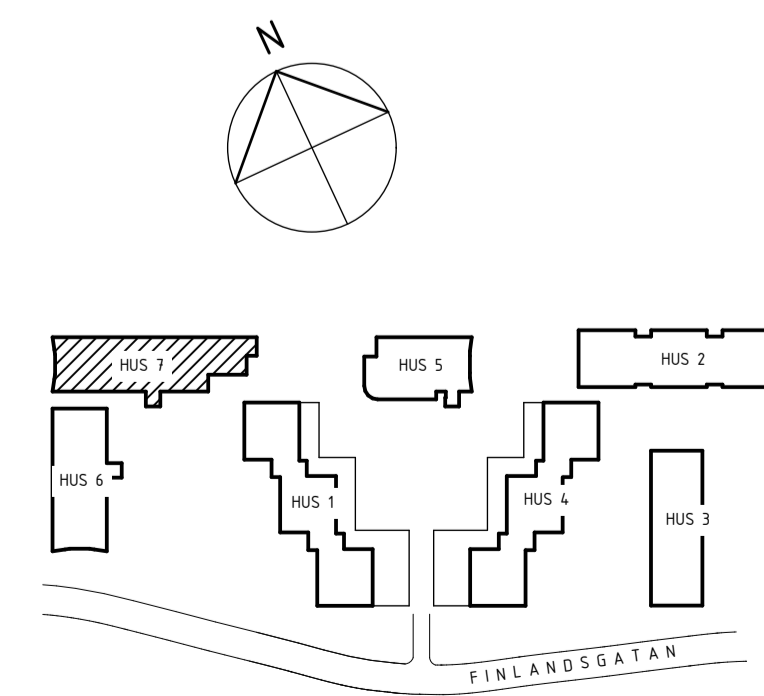

PLAN 5 (VÅN 3TR)

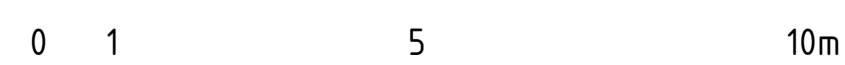

BET	ANT	ÄNDRING AVSER	DATUM	SIGN
RELATIONSHANDLING				
P		FastPartner AB	Box 55625	
		Sturegatan 38	102 14 Stockholm	
		Vxl 08 402 34 60	Fax 08 402 34 61	
		Lokalkontor:	Finlandsgatan 62	164 74 Kista
Ekenäs 1, Finlandsgatan 38 AKALLA, STOCKHOLM				
RA	BLACK MOUNTAIN AB	08 6430065	info@bmsg.se	
K				
V				
E				
M				
Sp				
LUPPDRAG NR	RITAD AV	HANDLÄGGARE		
	SH	SH		
DATUM	ANSVARIG			
2017 04 03	STEFAN HAGLUND			
HUS 7 - GLASHUSET				
PLAN 5 (VÅN 3TR)				
SKALA	A1 1:100	NUMMER	BET	
	A3 1:200	RA-40.1-75	-	