



FÖRKLARINGAR :  
MÅTT I MILLIMETER OM EJ ANNAT ANGES.

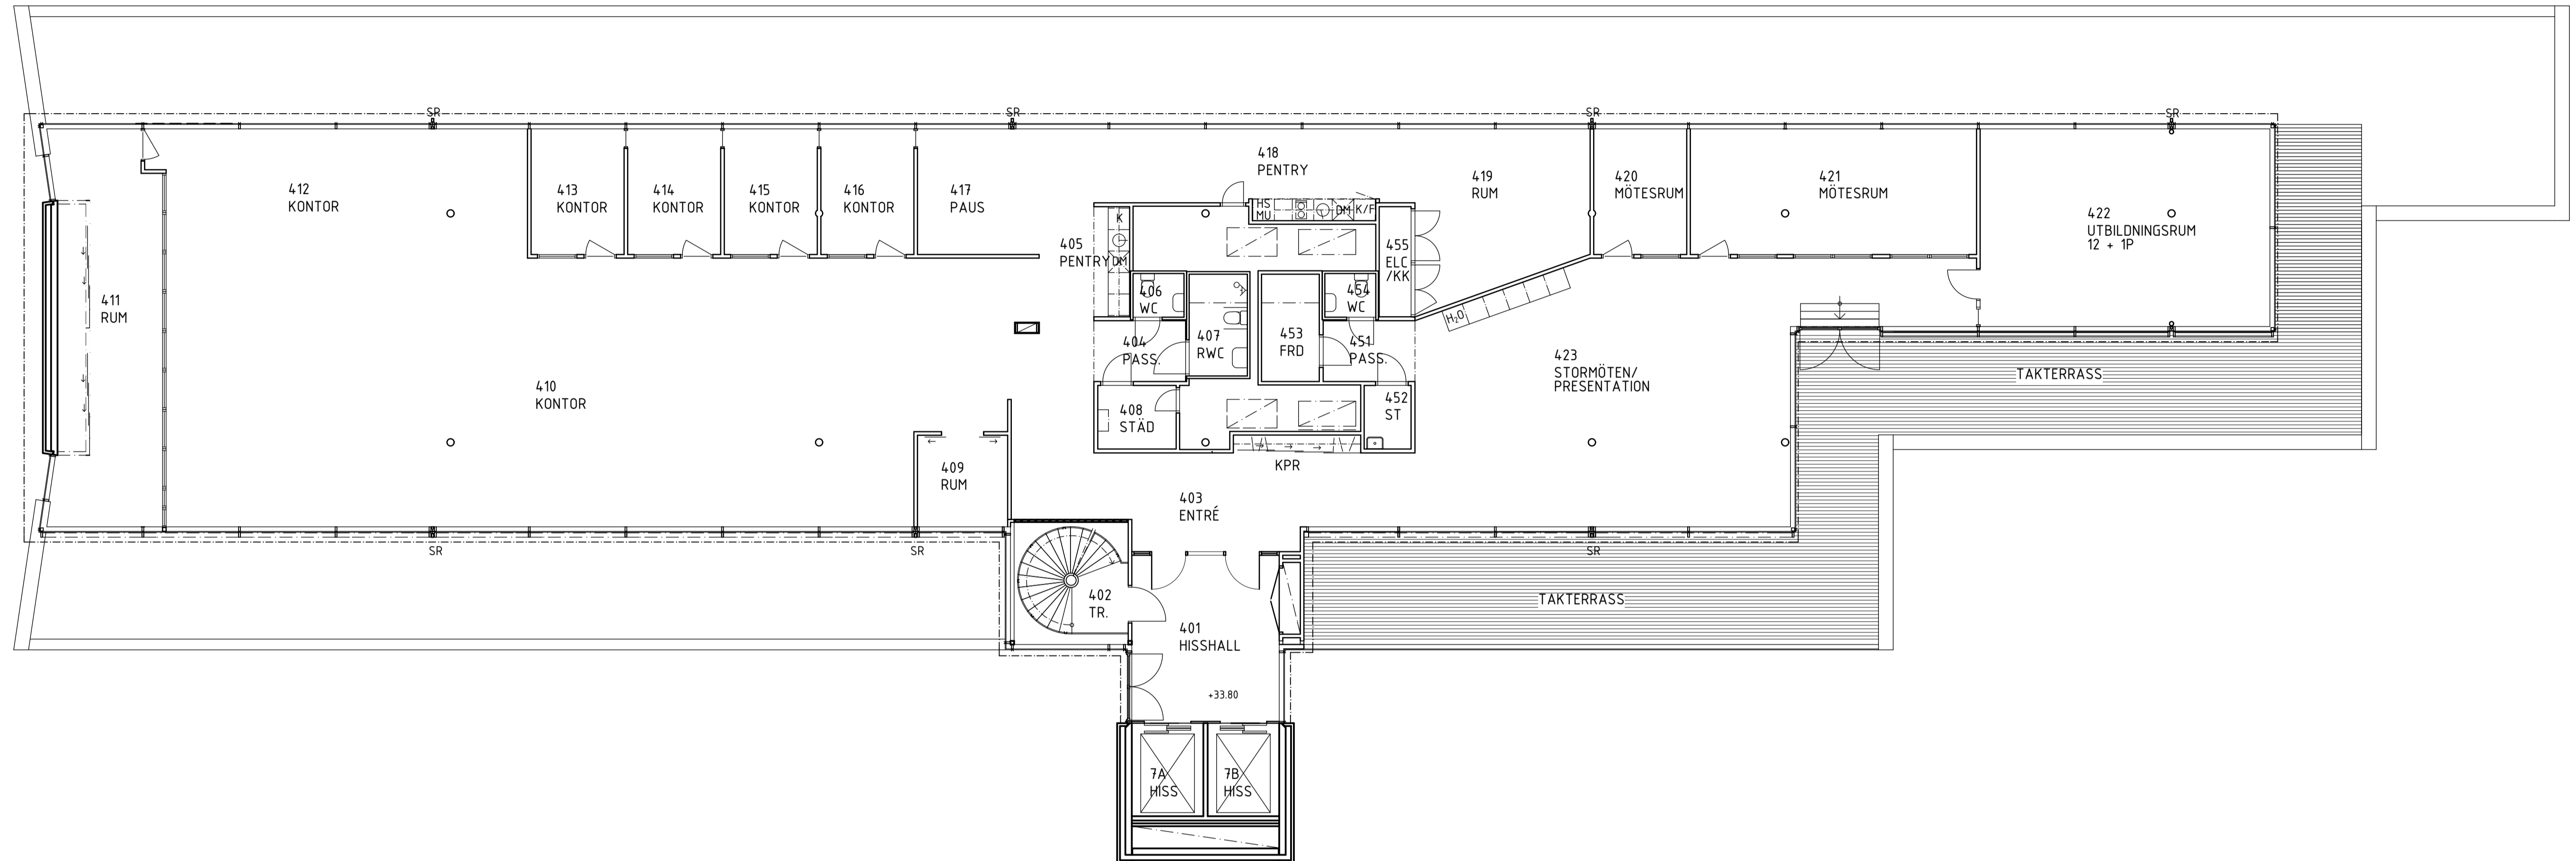

PLAN 6 (VÅN 4TR)

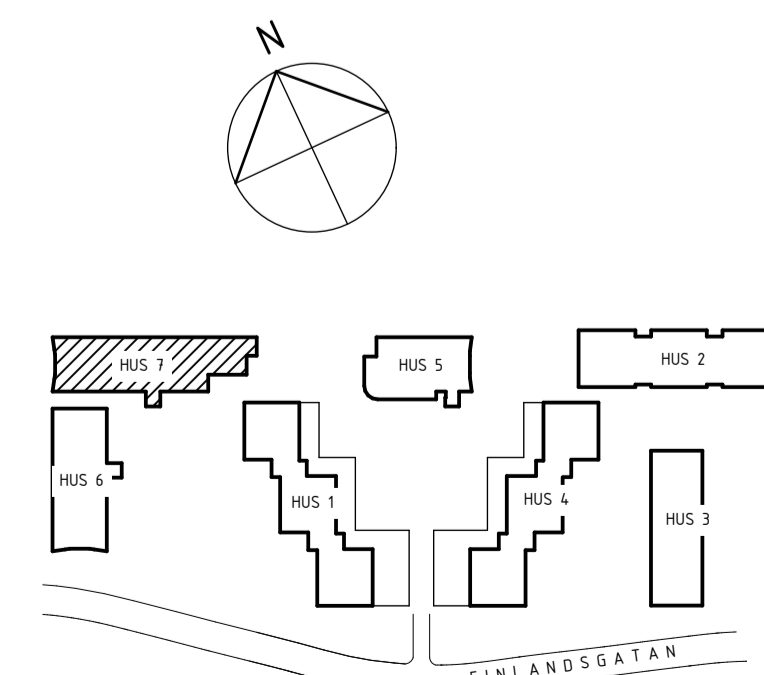

0 1 5 10m

BET	ANT	ÄNDRING AVSER	DATUM	SIGN
<b>RELATIONSHANDLING</b>				
		FastPartner AB Box 55625 Sturegatan 38 102 14 Stockholm Vxl 08 402 34 60 Fax 08 402 34 61		
		Lokalkontor: Finlandsgatan 62 164 74 Kista		
<b>Ekenäs 1, Finlandsgatan 38 AKALLA, STOCKHOLM</b>				
RA	BLACK MOUNTAIN AB	08 6430065	info@bmsg.se	
K				
V				
E				
M				
Sp				
LUPPDRAG NR	RITAD AV	HANDLÄGGARE		
	SH	SH		
DATUM	ANSVARIG			
2017 04 03	STEFAN HAGLUND			
HUS 7 - GLASHUSET PLAN 6 (VÅN 4TR)				
SKALA	A1 1:100 A3 1:200	NUMMER	RA-40.1-76 -	