
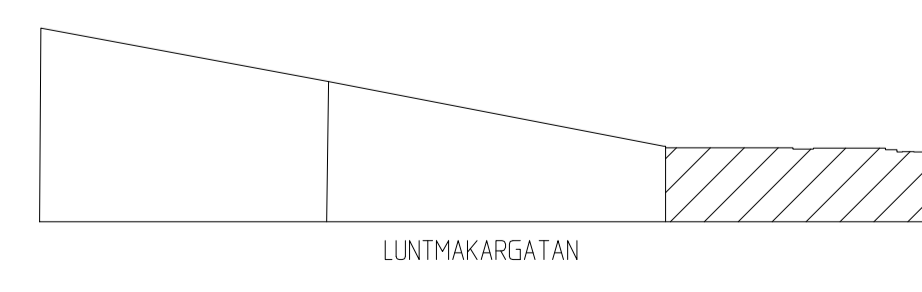


Idébild

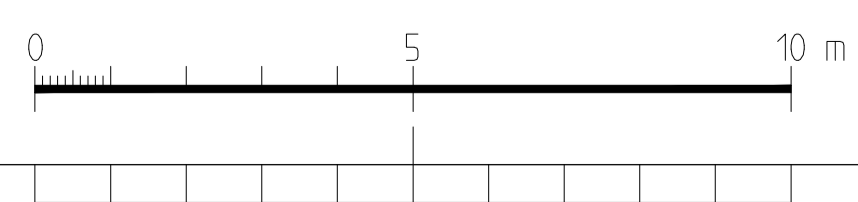

BET	ANT	ÄNDRINGEN AVSER	SIEN	DATUM
RELATIONSHANDLING				
OBJEKT NR	PROJEKT NR	PROJEKTLEDARE		
X A	CLAES DAHLGREN ARKITEKTKONTOR AB	Tel: 08-640 11 15 Fax: 08-640 26 95		
K		Tel: _____ Fax: _____		
V		Tel: _____ Fax: _____		
E		Tel: _____ Fax: _____		
B		Tel: _____ Fax: _____		
M		Tel: _____ Fax: _____		
L		Tel: _____ Fax: _____		
UPPDRAG NR	RITADIKONSTR AV	HANDLÄGGARE		
	AC	CD		
DATUM	ANSVARIG			
2011-10-27	CLAES DAHLGREN			
KV OXEN MINDRE 34 LUNTMÅKARGATAN 22, STOCKHOLM PLAN 2, +8,50				
SKALA	RITNINGSGRUPP	BET		
1:100 (A1)	A00.1-231			