

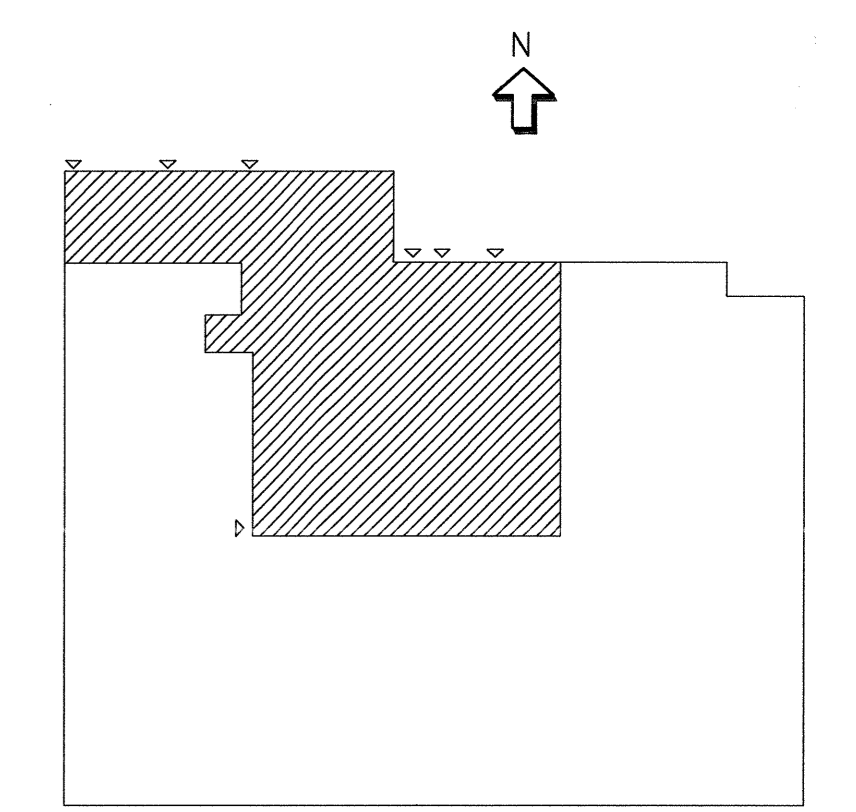
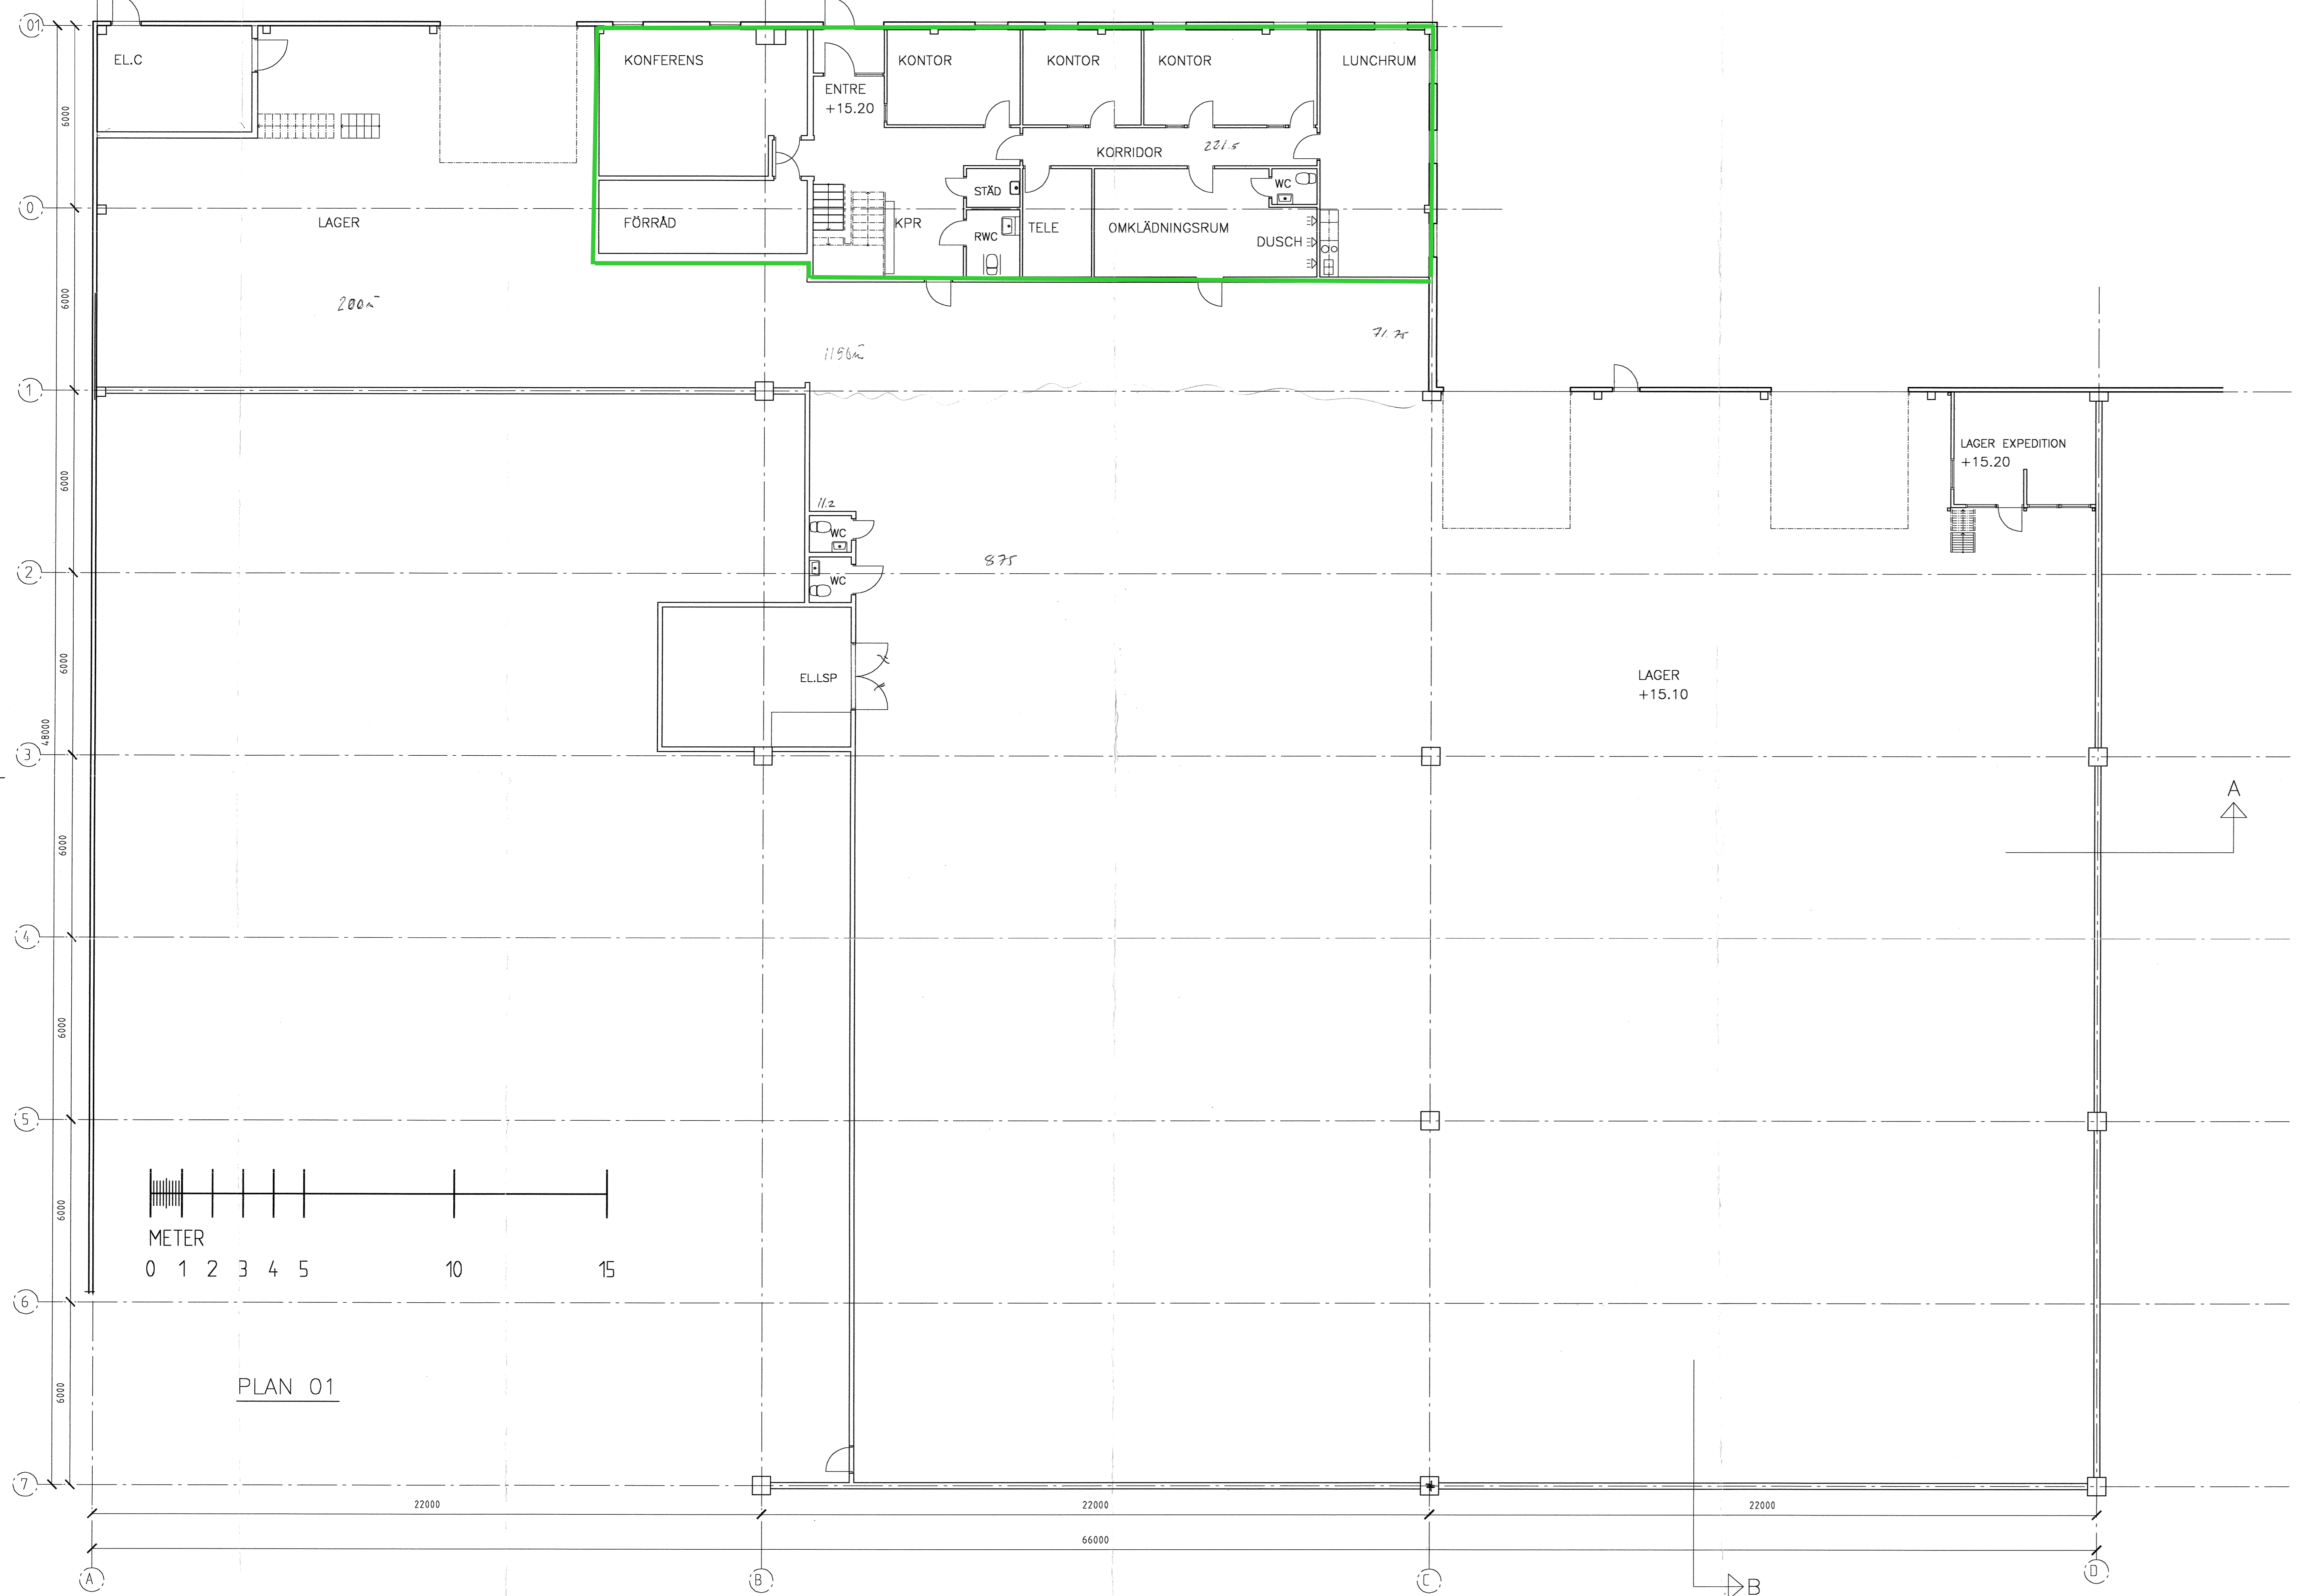


Kontor ca 220 m²

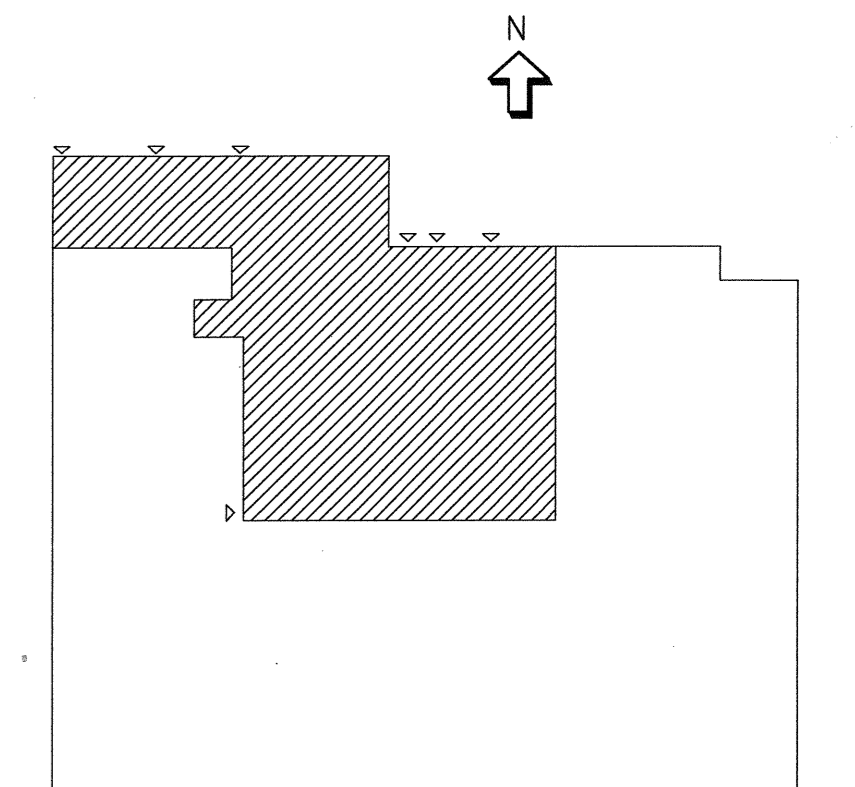

BET	ANT	ÄNDRINGEN AVSER	DATUM	SGN
RELATIONSHANDLING				
 Stena Fastigheter				
KÄRRA 78:3, GÖTEBORGS KOMMUN TRANKÄRRSGATAN 15				
NORDSTRAND FRISENSTAM RUNG ARKITEKTKONTOR				
Kungälvsgatan 14	411 10 Göteborg	Tel 031 17 48 20	Fax 031 13 90 81	
UPPDRAGS NR	BYGGNAD NR	FÄRRELSEREGISTR		
1346.00	CWE	PRU		
DATUM	ANSVÄRIG			
2005-10-20				
PLAN 01 + 15.10 (ENTREPLAN)				
SKALA	NUMMER	L BET		
A1=1:100 A3=1:200	A300:01			

Kontor ca 220 m²

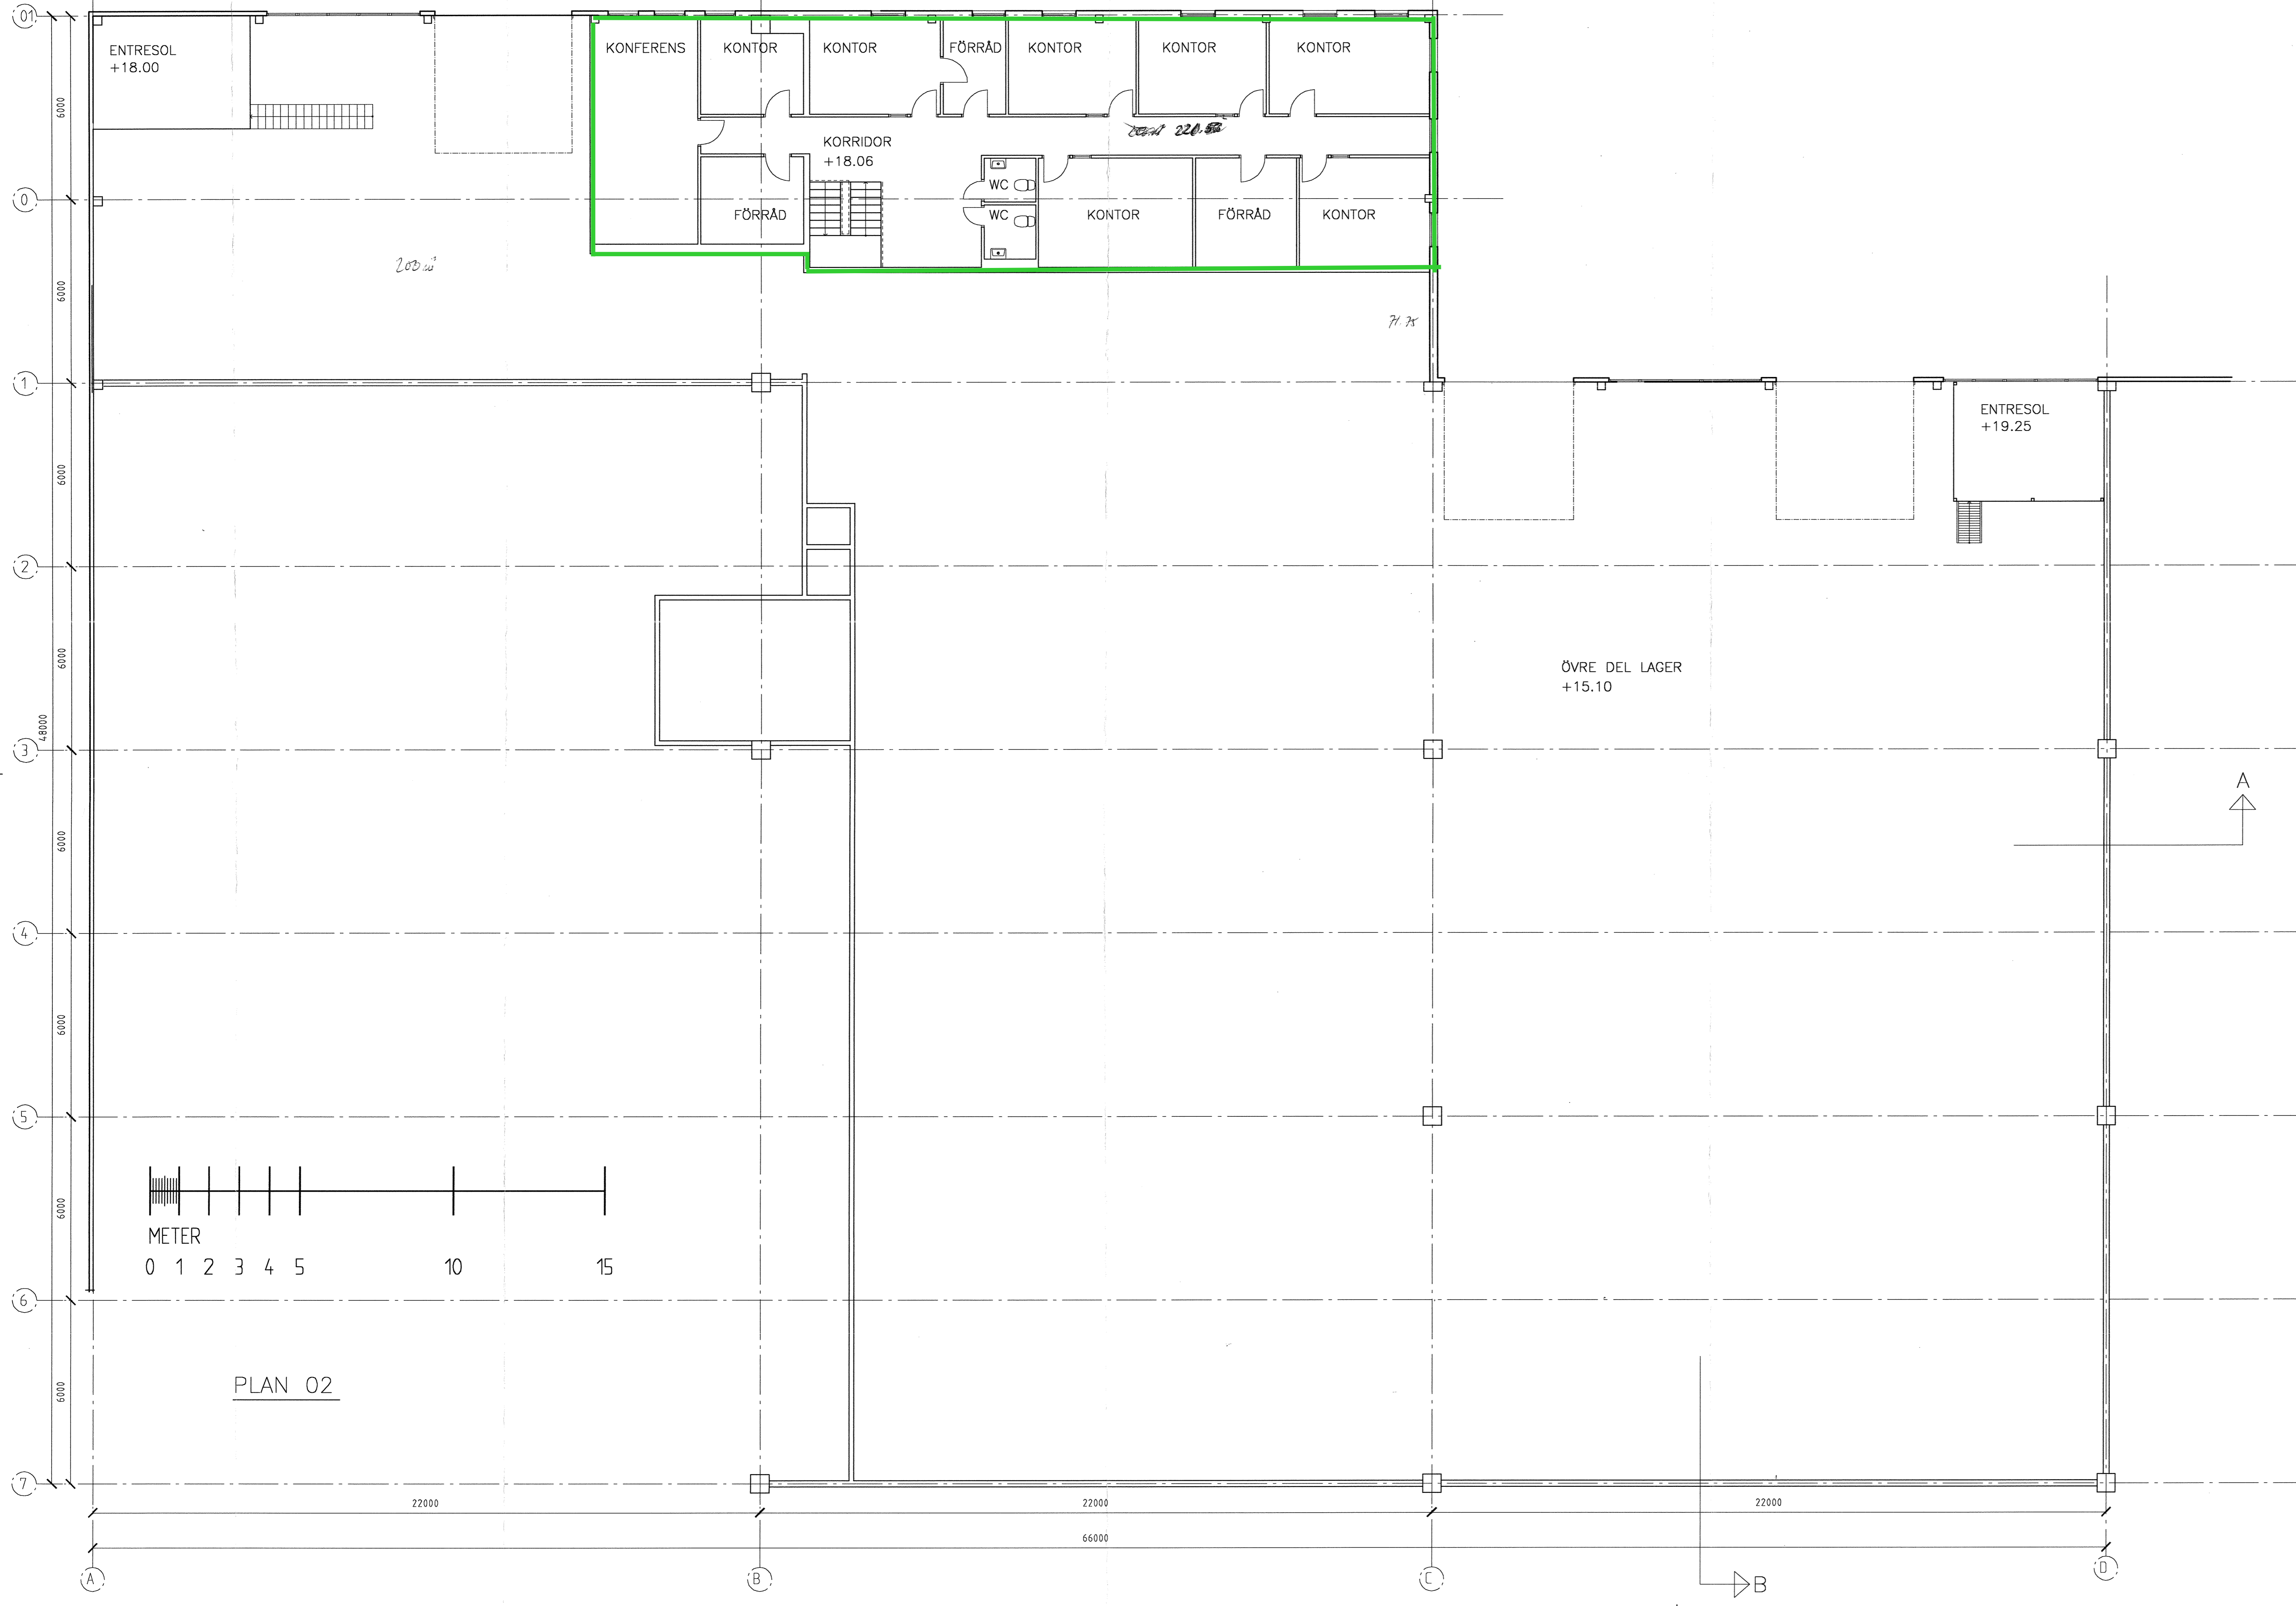

BET	ANT	ANDRÄKNEN AVSER	DATUM	SER
RELATIONSHANDLING				
KÄRRA 78:3, GÖTEBORGS KOMMUN TRANKÄRRSGATAN 15				
NORDSTRAND FRISENSTAM RUNG ARKITEKTKONTOR				
Kungälvstorg 14 411 10 Göteborg		Tel 031 17 48 20		Fax 031 13 90 81
UPPDRAG NR 1346.00	RIKTIG AV CWE	HANDLÄGGARE PRU		
DATUM 2005-10-20				
ANSVARE				
PLAN 02 + 18.06 (PLAN 1 T)				
SKALA A1=1:100 A=1:200	NUMMER A300:02			BET