


PLAN, BOTTENVÅNING
Lokal 292-B12-003
 - SKALA 1:100 (A3) -

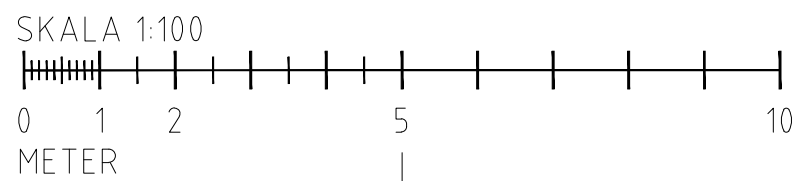

BET	ANT	ÄNDRINGEN AVSER	DATUM	SIGN
BURLÖV TÅGARP 16:43				
ORIENTERING				
STATUS				
KONTRAKTSRITNING				
HYRESGÄST				
FASTIGHETSÄGARE				
PROJEKTÖR				
ERRWE BYGGKONSULT AB				
JÄGERSROVÄGEN 151 C, 1 TR. 213 75 MALMÖ 040-611 98 57 info@erwe.se www.erwe.se				
BH	FastPartner Malmö 1 KB	040-653 25 01	Annika Sjöberg	
A	ERRWE-Byggkonsult AB	040-611 98 57	Rolf Walldén	
K				
VS				
VE				
E				
UPPDRAG NR	292-B6-001	RITAD/KONSTR AV	Rolf Walldén	HANDLÄGGARE
DATUM	2017-02-19	ANSVARIG	Annika Sjöberg	Rolf Walldén
BURLÖV TÅGARP 16:43				
BURLÖVS KOMMUN				
RELATIONSHANDLING				
PLAN, BOTTENVÅNING				
SKALA 1:100 (A3)	NUMMER	17-A-40.1-1203		BET
1:200 (A4)				

- ▶ KONTRAKTSRITNING
- ▶ FÖRSLAGSRITNING
- ▶ RELATIONSRITNING
- ▶ ARBETSRITNING
- ▶ FÖRFRÅGNINGSUNDERLAG
- ▶ BYGGLOVSRITNING
- ▶ FÖRHANDSKOPIA
- ▶ GRANSKNINGSRITNING