



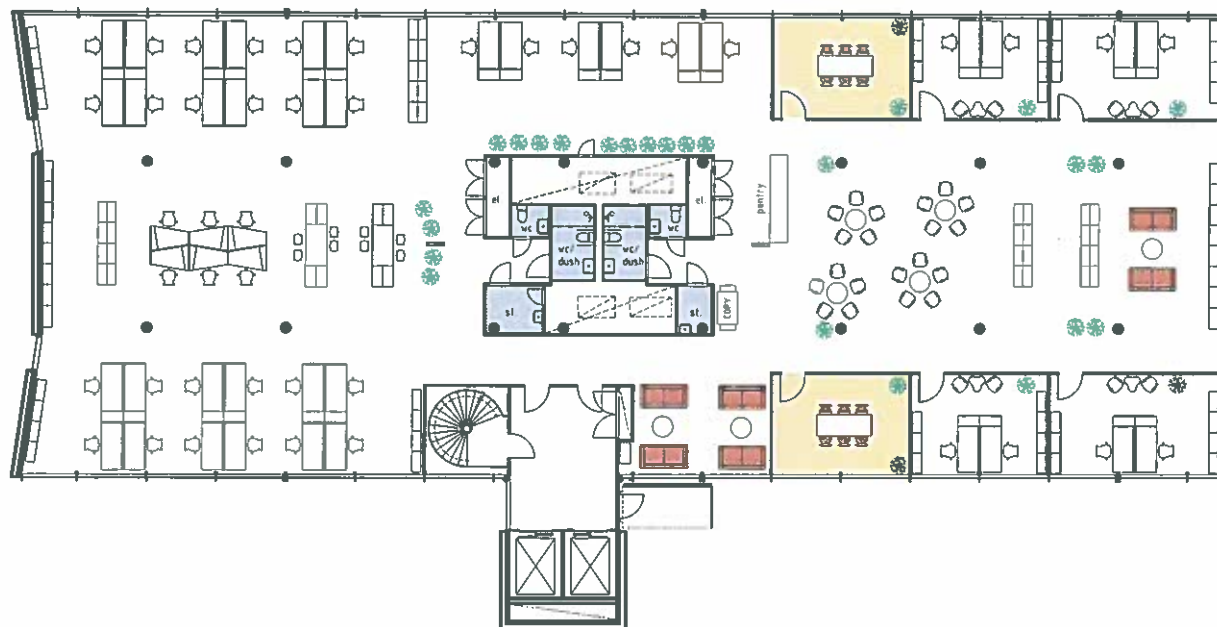


# FastPartner

Finlandsgatan 40, Akalla/ Kista  
Kv Ekenäs 1  
Plan entré  
770 kvm, kontor

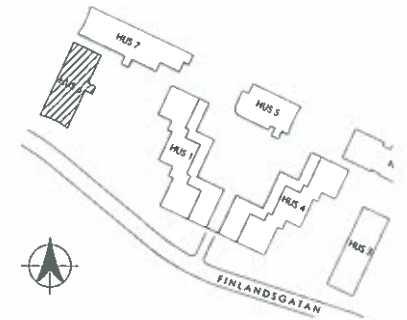

0 1 2 3 4 5M  
SKALA 1:200 (A3)

# Ekenäs 1 - F40 (Hus 6)

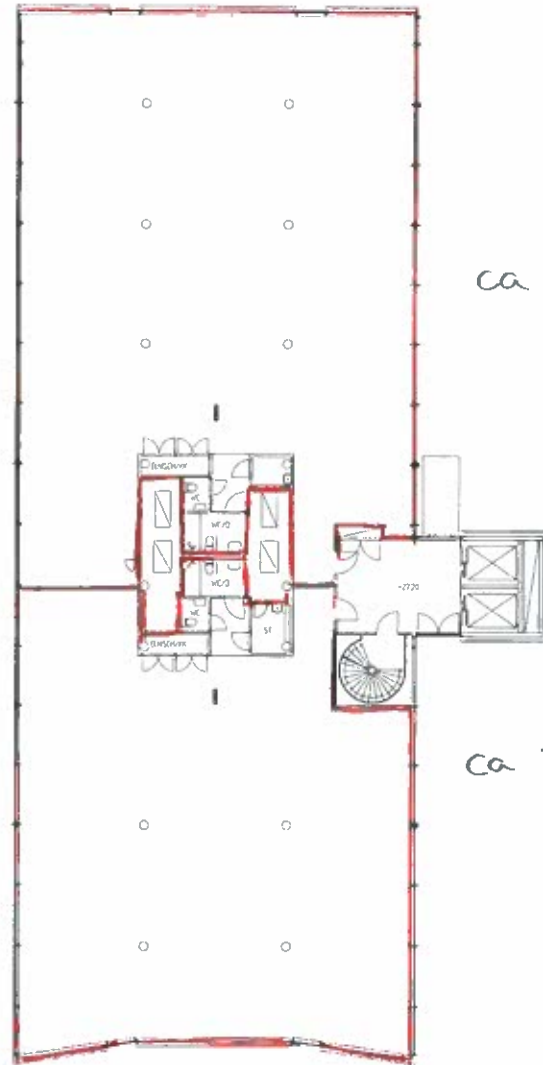

ca 424 m<sup>2</sup> pl. 2


ca 346 m<sup>2</sup> pl. 2

PLAN 2

FÖRKLÄRINGAR

FÖRESKRIFTER

HANVISNINGAR

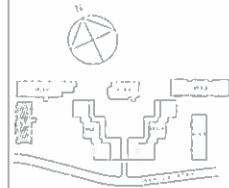

RELATIONSHANDLING	
<b>EKA</b> <b>2 KARSHAN ARKITEKTER AB</b>	
FASTIGHETS AB BROSTADEN	
K - EKENÄS 1, F40 ANDSTÄTT 40	
HUS 6 - F40 LINJ 6 I	
PLAN 2	
