
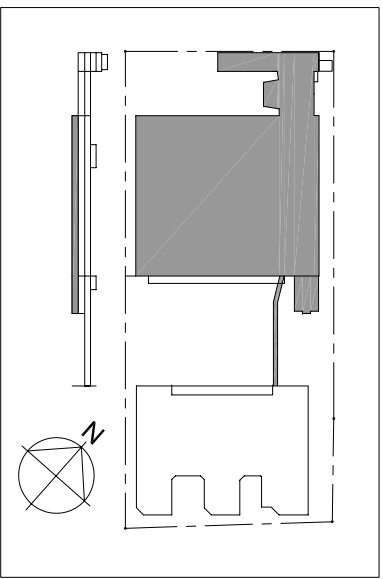


HUS A


HUS B

HUS C

HUS D

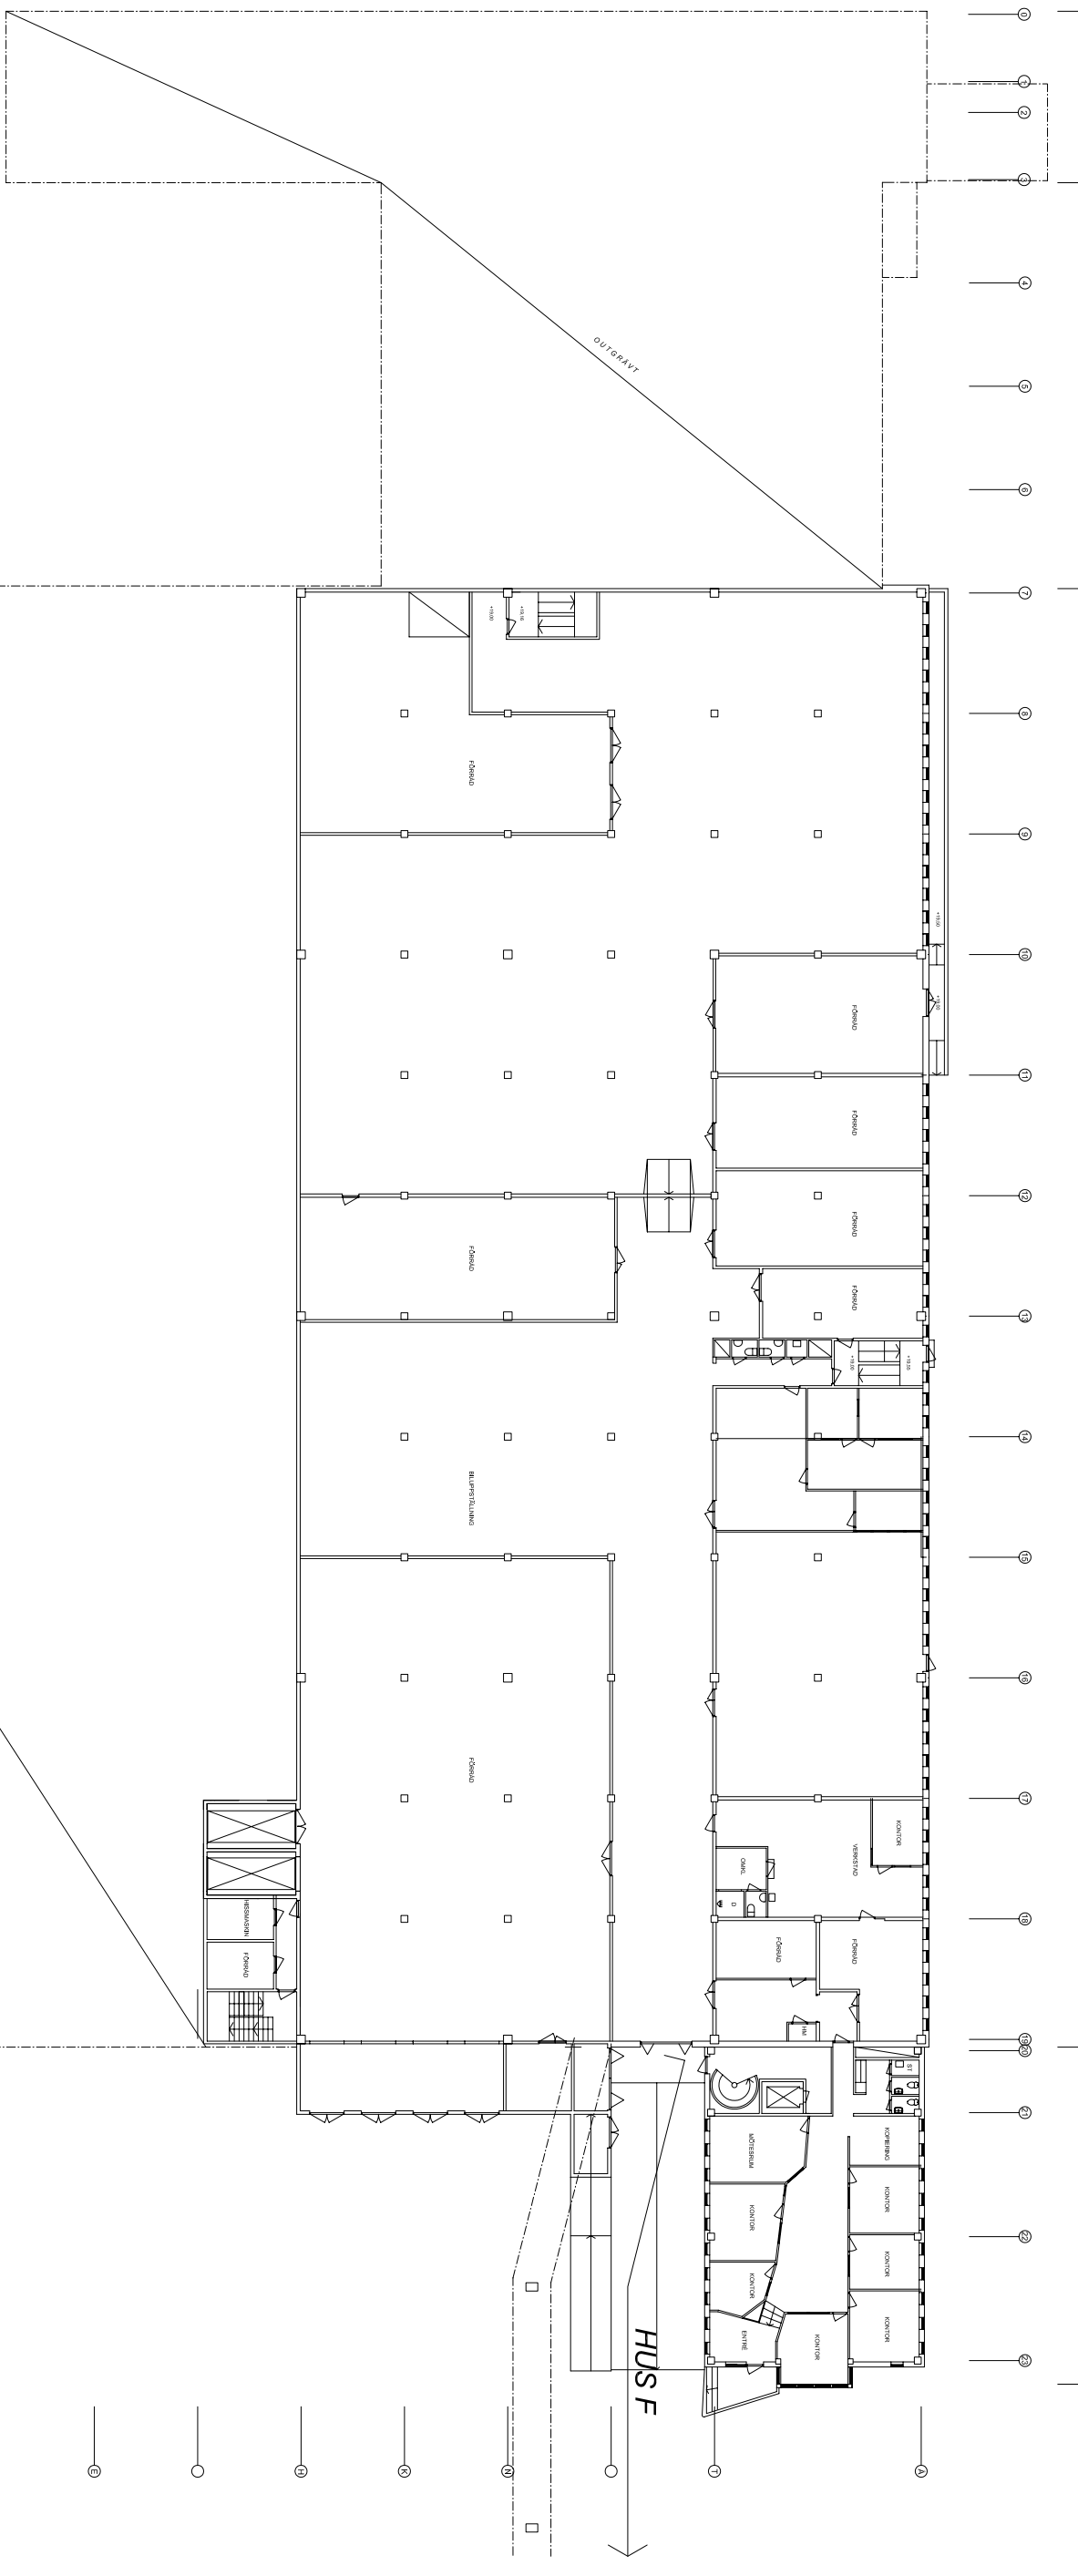

UNDERLAGSRITNING UPPRÄTTAD AV
ARKITEKT JOHS KOHLER STOCKHOLM 1970

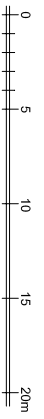


PREL 2009-10-22

RELATIONSHANDLING

KV RANÄS 1
LUNDA STOCKHOLM

NORRA DELEN
VANINGSPÅN 1
+19,00

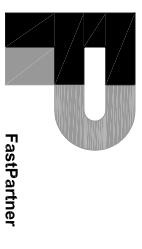

FastPartner

Team ARKITEKTUR

Team Arkitektur
Föreningsgatan 11
S-141 27 Stockholm
Tel: 08 756 86 80 86

ansvarig arkitekt
Lars Söderström

ansvarig arkitekt
Lars Söderström

ritningsnr
A R400,01

skala
1:400 (A3)