


PLAN, BOTTENVÅNING
Lokal 292-B6-002
 - SKALA 1:100 (A3) -

SKALA 1:100

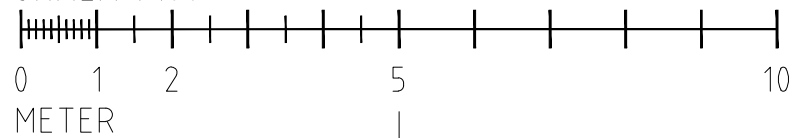

▶ KONTRAKTSRITNING	BH
▶ FÖRSLAGSRITNING	A
▶ RELATIONSRTNING	K
▶ ARBETSRTNING	VS
▶ FÖRFRÅGNINGSUNDERLAG	VE
▶ BYGGLOVSRITNING	E
▶ FÖRHANDSKOPIA	
▶ GRANSKNINGSRTNING	

UPPDRAG NR	RITAD/KONSTR AV	HANDLÄGGARE
292-B6-002	Rolf Walldén	Rolf Walldén
DATUM	ANSVARIG	
2017-03-29	Annika Sjöberg	
BURLÖV TÄGARP 16:43		
BURLÖVS KOMMUN		
RELATIONSHANDLING		
PLAN, BOTTENVÅNING		
SKALA	NUMMER	BET
1:100/A3	17-A-40.1-602	

BET	ANT	ÄNDRINGEN AVSER	DATUM	SEN
-----	-----	-----------------	-------	-----

BURLÖV TÄGARP 16:43



STATUS **KONTRAKTSRITNING**

HYRESGÄST



PROJEKTÖR
ERRWE
BYGGKONSULT AB

JÄGERSROVÄGEN 151 C, 1 TR. 213 75 MALMÖ
 040-611 98 57 info@erwe.se www.erwe.se