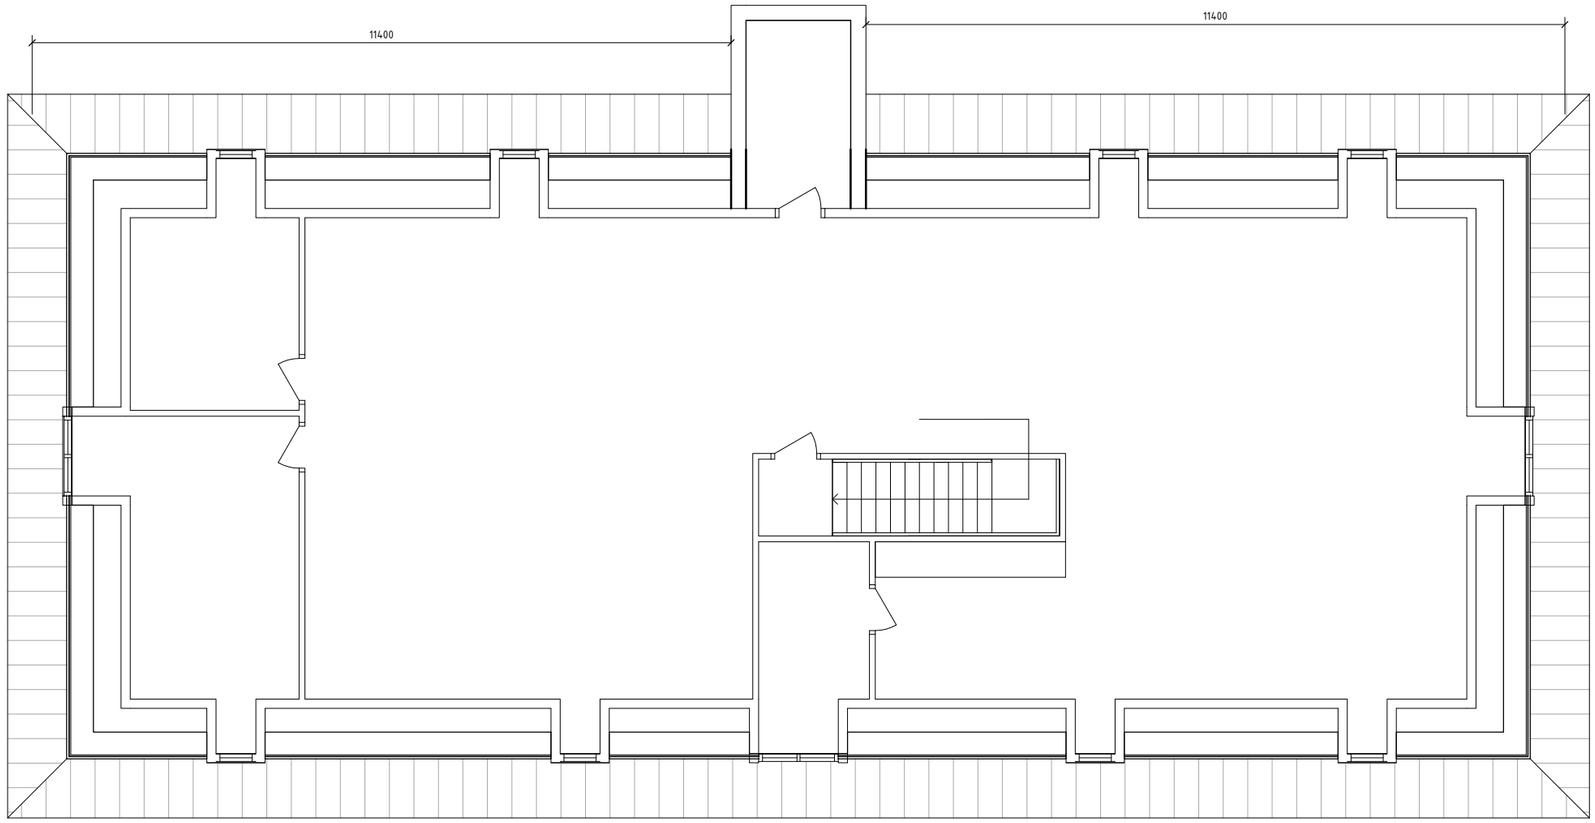

Plan 2

SKALA 1 : 50

0 1 2 3 4 5 m

SKALA 1:50 A1

ARKITEKTGRUPPEN GKAK

BET	ÄNDRINGEN AVSER	DATUM	SIGN

RELATIONSHANDLING

FASTPARTNER

Kv RÄRONET, SUNDBYBERG

UPPDRAG.NR	RITAD/KONSTR AV	UPPDRAGSLEDARE
Project Number	Author	ST
DATUM 07/01/13	ANSVARIG ST	

KV PÄRONET

VINDSPLAN, HUS D

SKALA	NUMMER	BET
A1 1:50 A3 1:100	A-40.1-D03	

V:\Ex\Parnet\00000_Kv Parnet Förskola\ARBETSKATALOG\Gatan(b)\A_Modell_RVT 2012\A_Centralmodell\Kv Parnet Förskola Betonlig.rvt

2013-07-01 17:24:25