A3 00:16

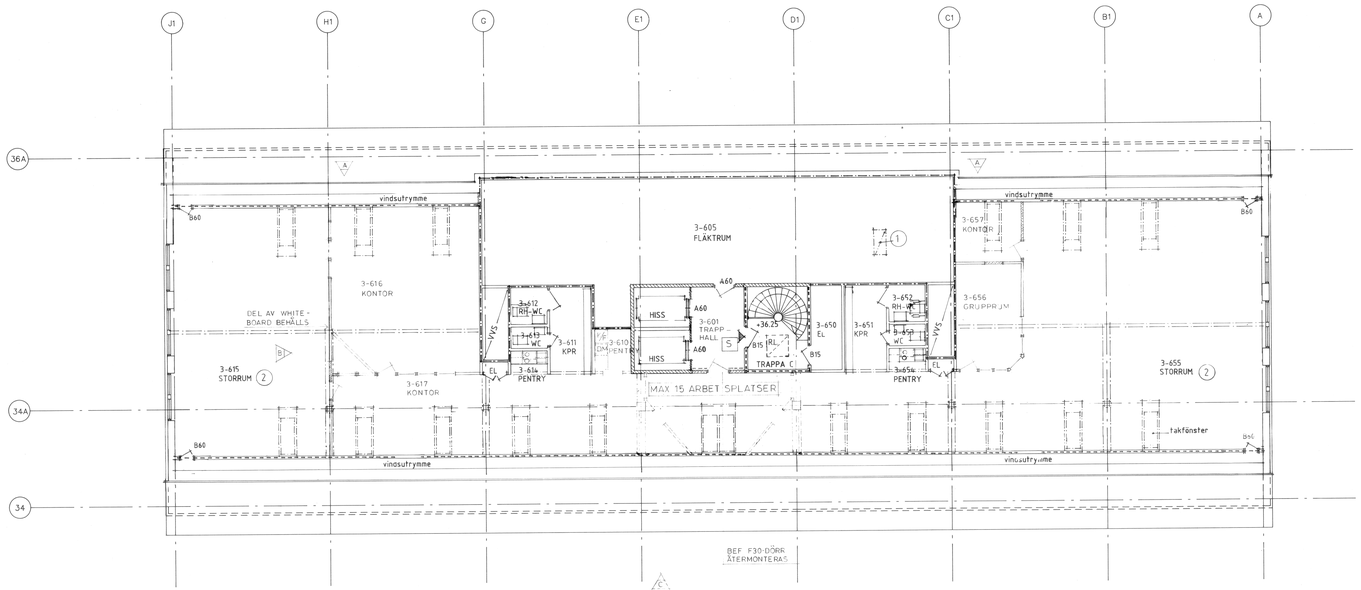

3-614 PENTRY
KOMPLETTERAS MED
MIKROUGN:
ELECTROLUX NF 3059
PÅ VÄGGKONSOLER

3-610 PENTRY
UTRUSTAS MED:
6+6 M BÄNKSKÅP MED
BÄNKSKIVA
PLATS FÖR KAFFEBRYGGARE
INBYGGD DISKMASKIN
ELECTROLUX ESF 630
FRISTÅENDE KYL FRYS
ELECTROLUX ER 3501 B

3-654 PENTRY
KOMPLETTERAS MED
MIKROUGN:
ELEKTROLUX NF 3059
PÅ VÄGGKONSOLER

FÖRKLARINGAR

BEFINTLIG BRANDCELLSINDELNING

- brandcellsindelning A60
- brandcellsindelning A30
- brandcellsindelning B60
- utrymningsriktning

(1) taklucka med stege, fabr Gunfred AB, modell Reda vindstrappa 2010KP, yttermått 540x1130mm.

(2) STORRUM: storrum + pentry + wc + kpr = 206m², nödutrymning med brandförsvarets utrustning genom öppningsbara fönster.

NY BRANDCELLSINDELNING

- EI 60
- BEFINTLIG BYGGNADSDEL SOM BEHÅLLS
- BEFINTLIG BYGGNADSDEL SOM RIVS
- NY BYGGNADSDEL
- BEFINTLIGA GLASPARTIER SOM BEHÅLLS
- NYA GLASPARTIER

TECKENFÖRKLARING FÖR UTRYMNINGS-SKYLTNING SE RITN A3-30:11

REG	ANT	REGISTRERINGEN AVSER	SIGN	DATUM
E		UTRYMNINGSSKYLTNING	BA	97.05.13
D		RELATIONSRITNING	BA	97.04.22
C	1	ENTRE, ANTAL ARBETSPL	BA	97.03.24
B	1	VÄGGAR/GLASP. MELLAN 3-615 3-616 OCH 3-617	BA	97.03.07
A	4	NY BRANDCELL GLASPARTIER I LINJE H1 PENTRYINREDNING I 3-610 NYA VÄGGAR VID ENTRE 3-657 TILLKOMMER	BA	97.02.17

ARKIVRITNING
1998 -06- 15

BORGSTRÖMS
ARKITEKTKONTOR AB
ÖSTERMALMSTORG 4 · TEL 6651915
114 42 STOCKHOLM

KV EKENÄS 3 STOCKHOLM
HUS 3
PLAN 6 +36,25 VÅN 4 TR
HYRESGÄSTANPASSNING

RITAD	GRANSKAD	ARBETSNUMMER	SKALA	
		9702	1:100	
		DATUM	RITNINGSNUMMER	REG
Bo Almesjö		1997.02.12	A3-30:16	E

REG	ANT	REGISTRERINGEN AVSER	SIGN	DATUM
B		B60 luckors läge	GS	89.06.28
A		Rumsnumrering	GS	89.05.31

BYGGNADSLOVSHANDLING

AL INVEST AB
ELEKTRONIKBYN
Kv Ekenäs Kista

PL	TAGE LJUNGBERG AB PROJEKTLEDNING	08/34 07 30
Ⓐ	CAN ARKITEKTKONTOR AB	08/24 30 40
K	ARNE HILL AB	08/44 90 10
V	AIB ANLÄGGN. TEKNIK AB	08/734 55 00
E	REILERS ING. BYRÅ	08/14 32 60
M	VIAK	08/87 00 80
T	PLAN & MARK, A & S	08/714 90 15

379-A-30-03-07-A3-30-16

~~RELATIONSRITNING~~
~~1990 12 04~~

Can
CAN ARKITEKTKONTOR AB 08-243040
SKOTTNINGGATAN 57 111 21 STHLM

KV EKENÄS 3 STOCKHOLM
HUS 3
PLAN 6 +36.25

SKALA 1:100

RITAD KONSTR AV	GRANSKAD AV	ARBETSNUMMER
AF/GP		

STOCKHOLM 1989 03 20

KOD	TYP	POS	RITNINGSNUMMER	REG
			A3 00:16.	B

RELATIONSRITNING